




BLP = Brand- och livräddningspost.  
 LB = Livboj.  
 Kättinglejdare där inget annat anges.  
 Ex. B 62 = Brygga och platsnummer.

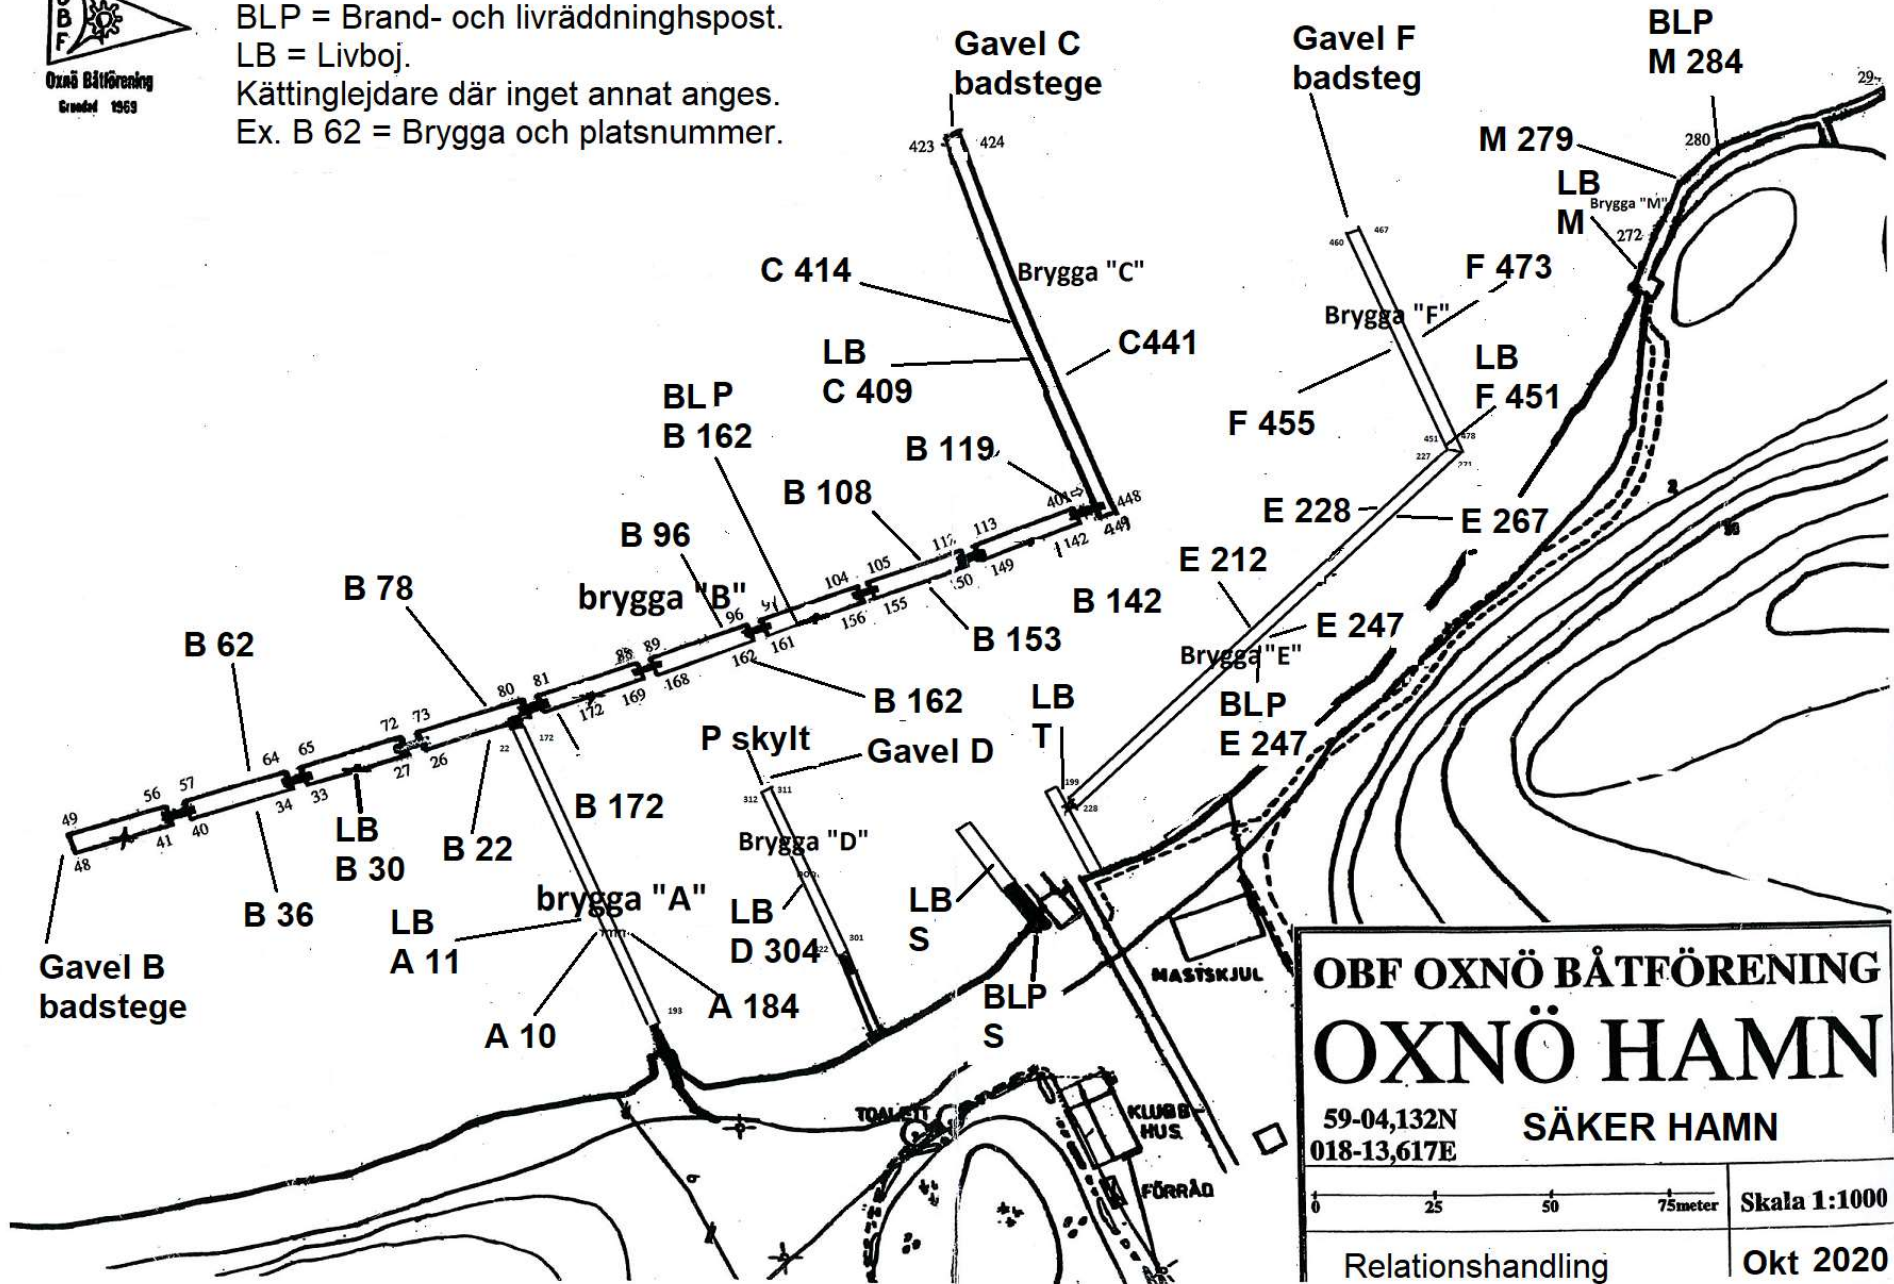

<b>OBF OXNÖ BÅTFÖRENING</b>	
<b>OXNÖ HAMN</b>	
59-04,132N 018-13,617E	
SÄKER HAMN	
0 25 50 75meter	Skala 1:1000
Relationshandling	Okt 2020